




Phase		Bestandsplan nach Aufmaß	
Objektadresse		Bogenstraße 22 12207 Berlin	
Planinhalt		Erdgeschoss	
Maßstab	1:100	Datum	24.01.2025
Projektnummer	A1295_01	Plan Nr.	WE02
Blattformat		A3 – 29.7 x 42.0 cm	

Unterschrift, i.A.

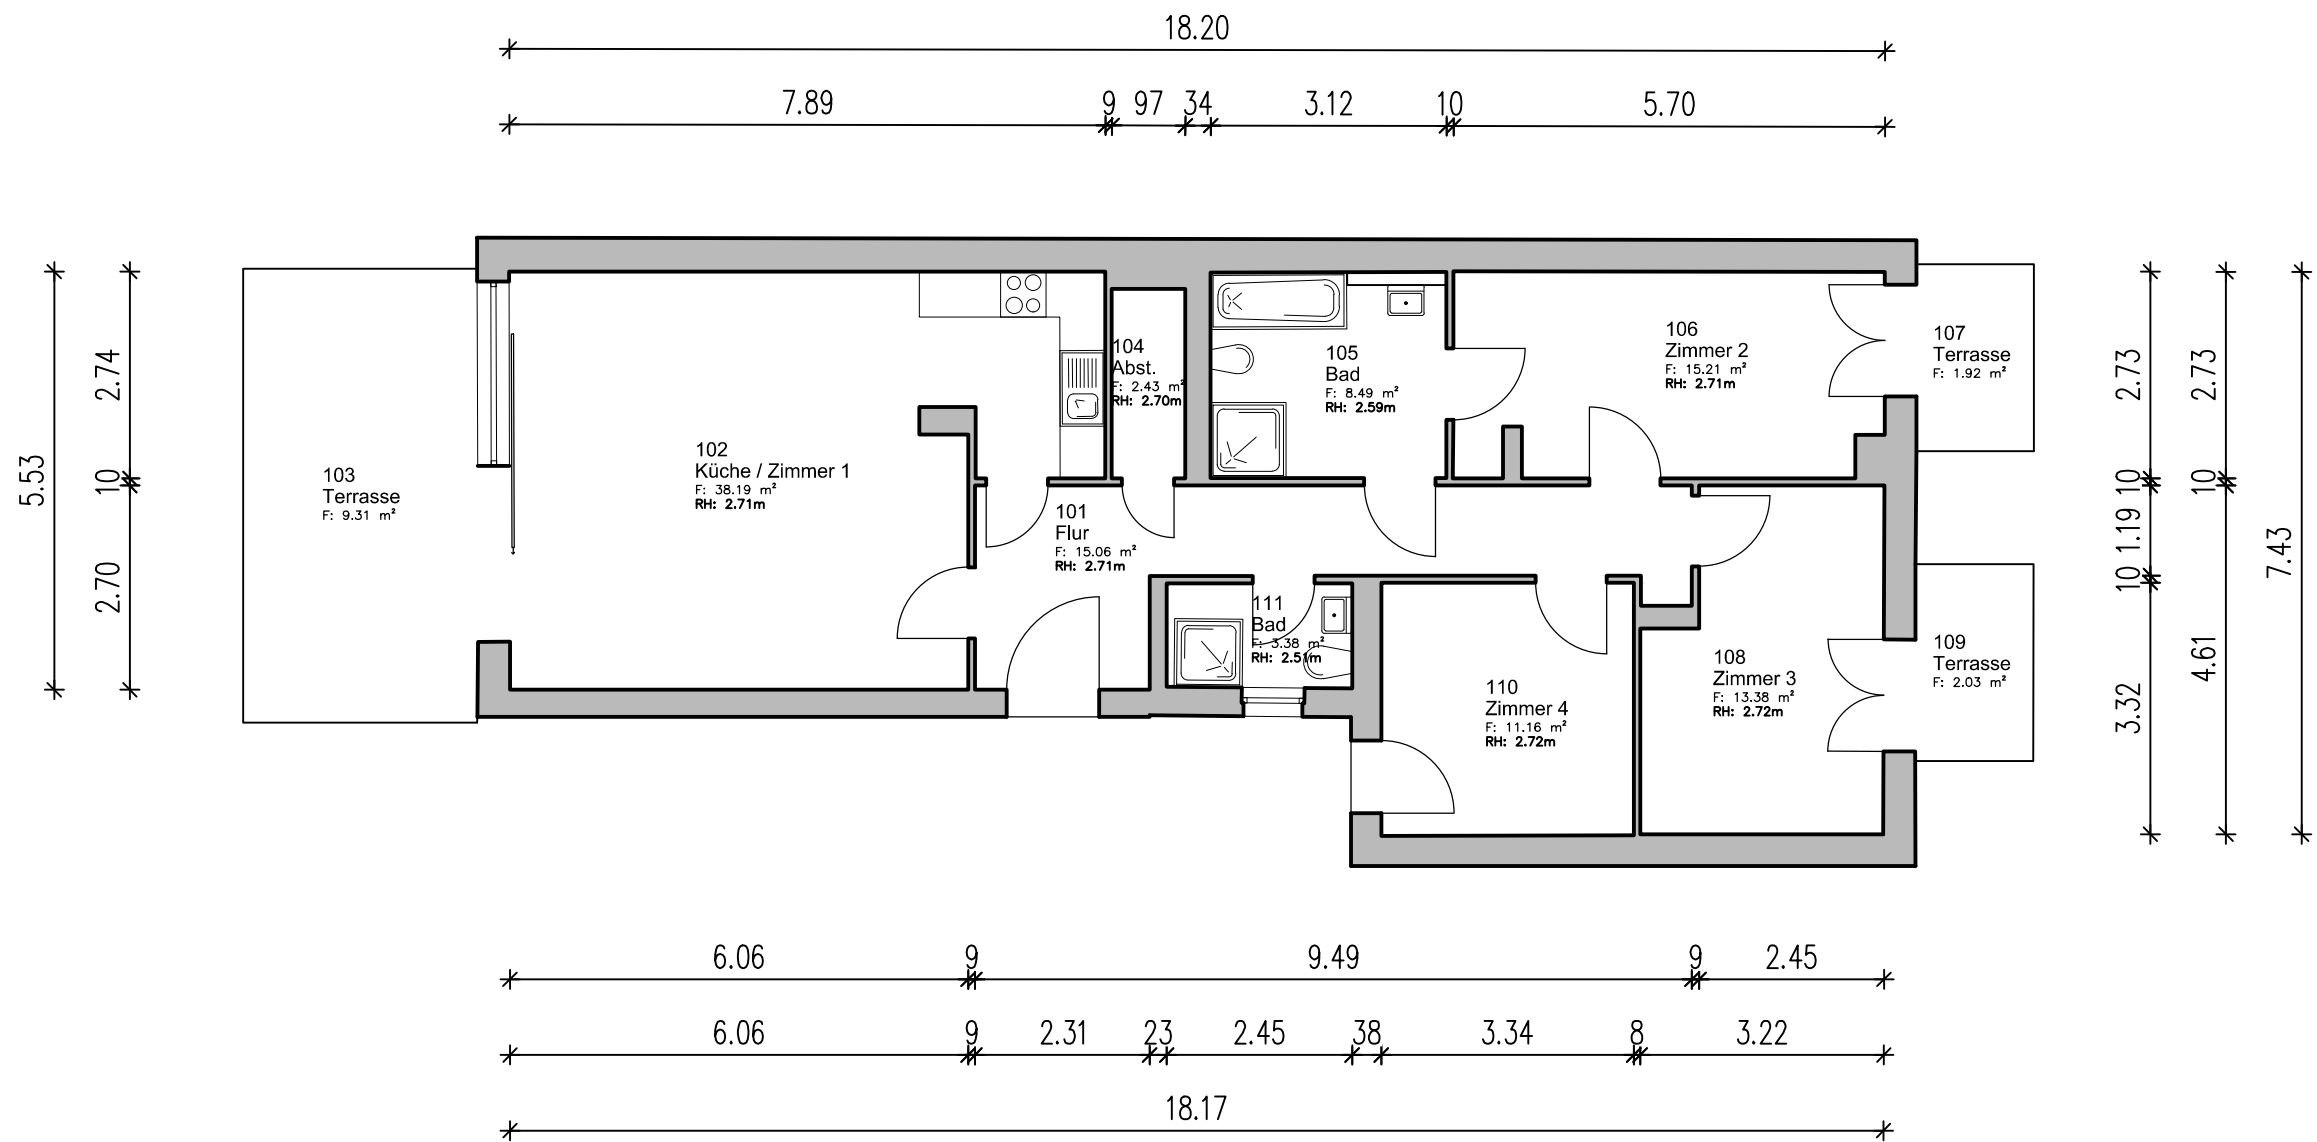

eingetragene Servicemärke
Horstwalder Str. 77, 12307 Berlin
info@cad-kon.com | www.cad-kon.com