


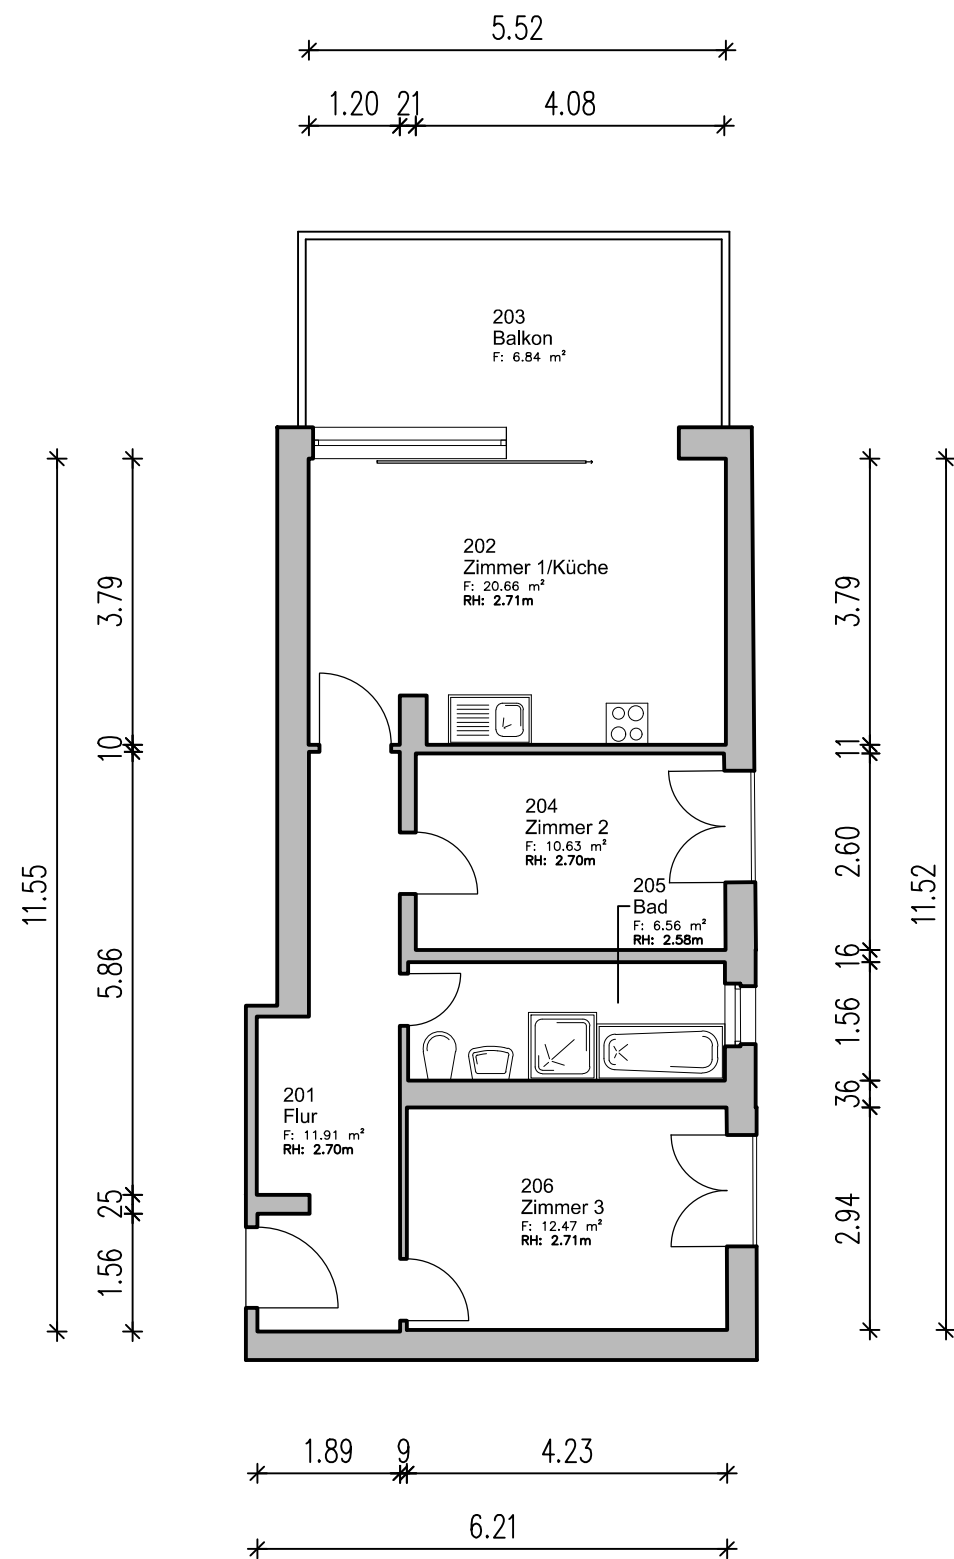

Phase	Bestandsplan nach Aufmaß		
Objektadresse	Bogenstraße 21+22 12207 Berlin		
Planinhalt	1.Obergeschoss		
Maßstab	1:100	Datum	24.01.2025
Projektnummer	A1295_01	Plan Nr.	WE06
Blattformat	A3 – 29.7 x 42.0 cm		
		Unterschrift, i.A.	
			