


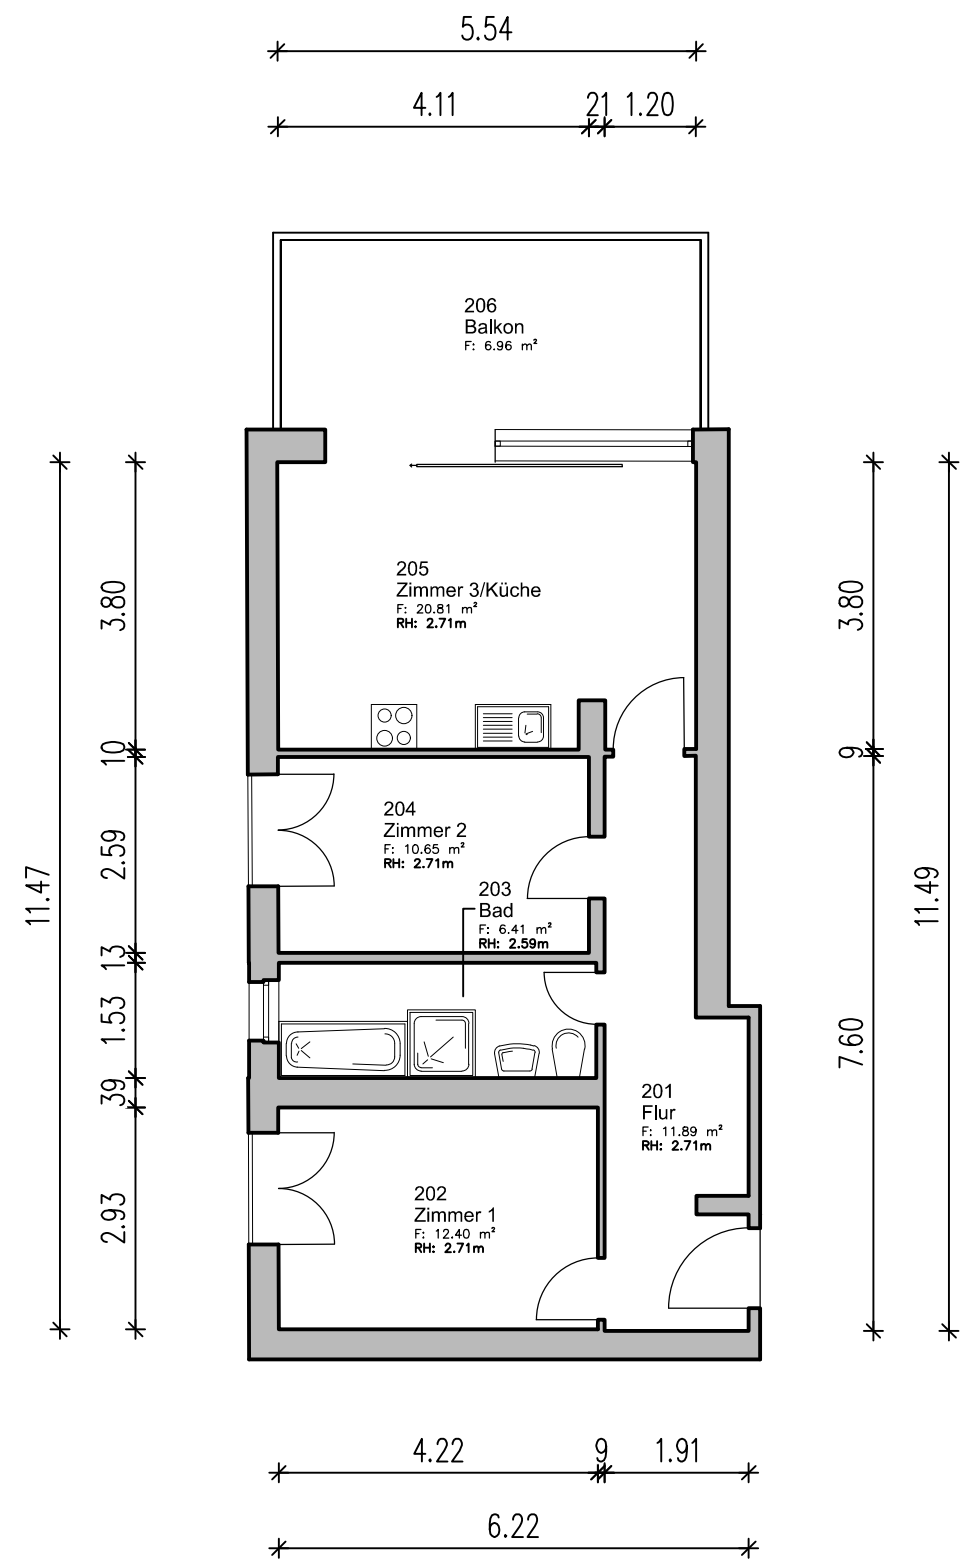

Phase		Bestandsplan nach Aufmaß	
Objektadresse		Bogenstraße 21+22 12207 Berlin	
Planinhalt		1.Obergeschoss	
Maßstab	1:100	Datum	24.01.2025
Projektnummer	A1295_01	Plan Nr.	WE10
Blattformat		A3 – 29.7 x 42.0 cm	
		Unterschrift, i.A.	
			